


P. Julian Gajda
Maurycy

LEGENDA

 proj. przyłącze kanalizacji do przepompowni z rur PVCØ200, i=0,5%

SR - studnia rewizyjna tworzywowa Ø315 x 4szt.

P - przepompownia

USŁUGI GEODEZYJNE
mgr inż. Henryk Leśniak
39-400 Łowicz, ul. Staryńskiego 1/A2
tel. 606 429 102 nr rej. 1836
NIP 834-105-04-28; REGON 750066225


Geodezyjna inwentaryzacja
powykonawcza

sieć wodociągowa d=110

nr sekcji _____ skala 1: 1000


GEODEZA

mgr inż. Henryk Leśniak
rej. 1836

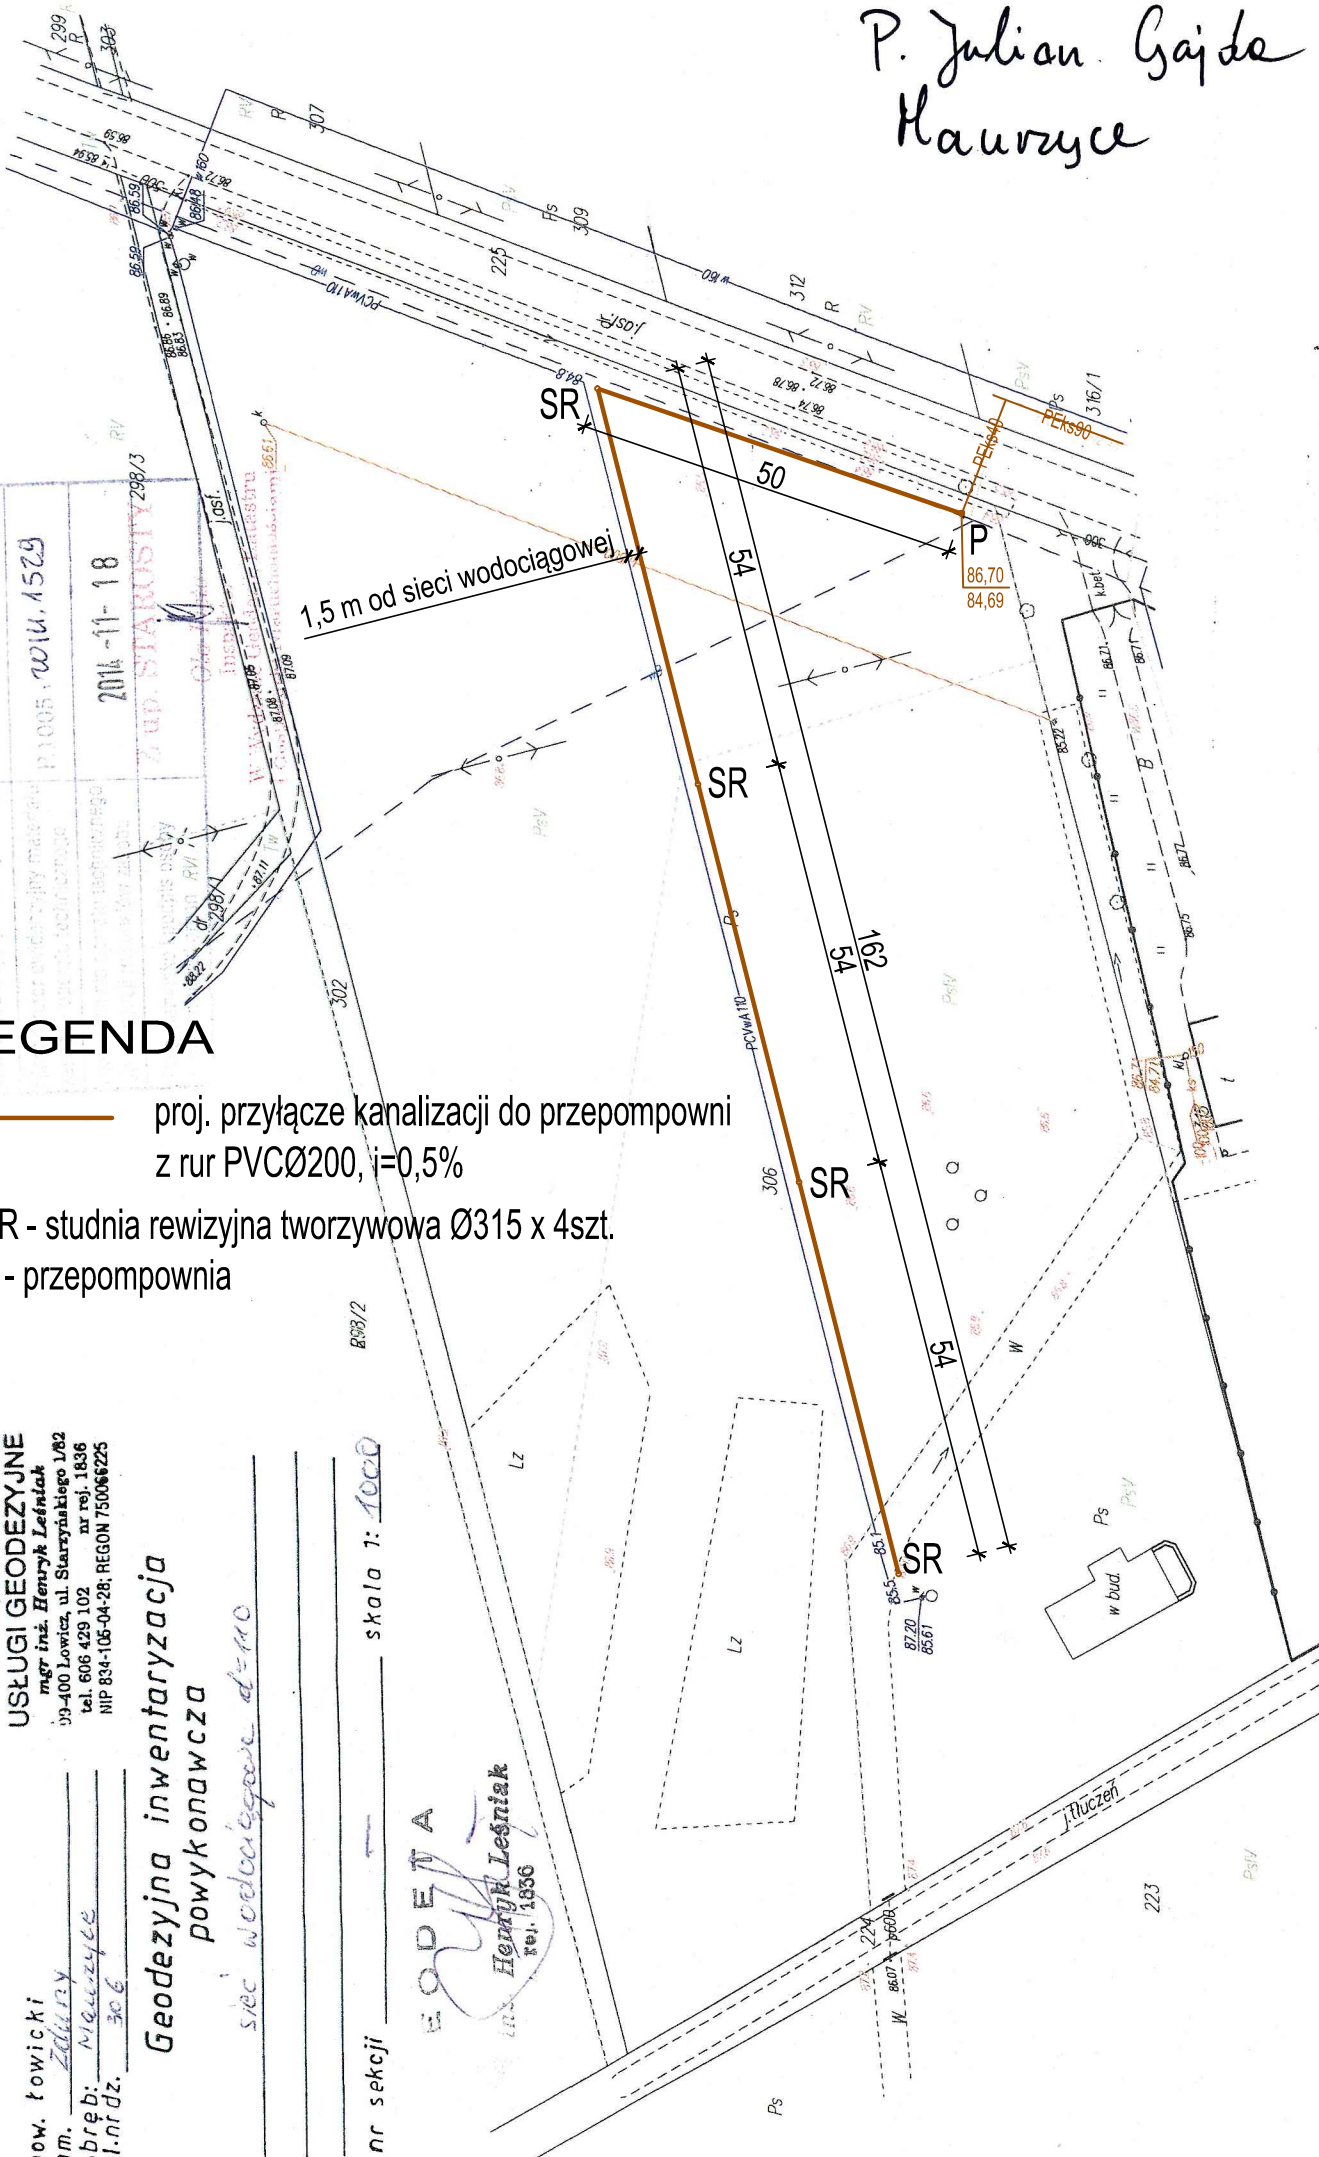

STAROSTWA ŁOWICKA
P.1005.2014.1529
2014-11-18
Z UP. STAROSTY 298/3

pow. łowicki
gm. Zduny
obrab. Maurycy
d.nrdz. 306

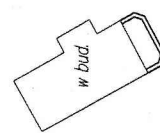

223